

INTEGRAZIONE ACCORDO EX ARTICOLO 4 DELLA LEGGE 300/70
(STATUTO DEI LAVORATORI) IN MATERIA DI CONTROLLI A DISTANZA –
SOTTOSCRITTO IN DATA 22-12-2015 E SUCCESSIVAMENTE INTEGRATO
IN DATA 2-10-2018

Tra il Comune di Rimini, rappresentato nel presente accordo dal dott. Alessandro Bellini, il quale agisce nel presente atto nella sua qualità di dirigente competente in materia di organizzazione e gestione del personale, nonché componente della delegazione trattante di parte datoriale e titolato a condurre le trattative e di sottoscrivere contratti e accordi in caso di assenza o impedimento del Presidente (Segretario Generale)

e

- le Organizzazioni sindacali territoriali firmatarie del CCNL del Comparto Regioni ed Autonomie Locali del personale dirigenziale e quelle firmatarie del CCNL relativo al personale del comparto Funzioni Locali;
- la Rappresentanza sindacale unitaria del Comune di Rimini (RSU);
- la Rappresentanza sindacale aziendale del Comune di Rimini (RSA);

PREMESSO che:

- l'articolo 4, comma 1 della Legge 20 maggio 1970, n. 300 (c.d. Statuto dei lavoratori) stabilisce che “gli impianti audiovisivi e gli altri strumenti dai quali derivi anche la possibilità di controllo a distanza dell'attività dei lavoratori possono essere impiegati esclusivamente per esigenze organizzative e produttive, per la sicurezza del lavoro e per la tutela del patrimonio aziendale e possono essere installati previo accordo collettivo stipulato dalla rappresentanza sindacale unitaria o dalle rappresentanze sindacali aziendali. (...) In mancanza di accordo gli impianti e gli strumenti di cui al periodo precedente possono essere installati previa autorizzazione della Direzione territoriale del lavoro”;
- l'articolo 4, comma 2 della Legge citata stabilisce che “la disposizione di cui al comma 1 non si applica agli strumenti utilizzati dal lavoratore per rendere la prestazione lavorativa e agli strumenti di registrazione degli accessi e delle presenze”;
- la disposizione posta dalla norma è espressione del principio di salvaguardia della dignità del lavoratore, sicché il controllo sui dipendenti deve in ogni caso garantire

un margine di riservatezza e di autonomia nello svolgimento della prestazione lavorativa;

- con provvedimento in materia di videosorveglianza in data 8 aprile 2010 (pubblicato sulla Gazzetta Ufficiale n. 99 del 29 aprile 2010) il Garante per la protezione dei dati personali ha richiamato il predetto principio e individuato gli adempimenti e le prescrizioni specifiche da adottare, ivi comprese quelle inerenti le misure di sicurezza;
- con circolare n. 5 del 19 febbraio 2018 l'Ispettorato Nazionale del Lavoro ha dettato indicazioni operative sull'installazione e utilizzazione di impianti audiovisivi e di altri strumenti di controllo ai sensi dell'art. 4 della Legge 300/1970;
- in data 22 dicembre 2015 le delegazioni trattanti di parte datoriale e di parte sindacale, hanno sottoscritto apposito accordo avente ad oggetto "Accordo ex articolo 4 della legge 300/70 (statuto dei lavoratori) in materia di controlli a distanza";
- in data 2 ottobre 2018 le delegazioni trattanti di parte datoriale e di parte sindacale hanno sottoscritto l'integrazione al predetto accordo del 22 dicembre 2015;

DATO ATTO che il Comune di Rimini ha la necessità di installare ulteriori impianti di videosorveglianza, rispetto a quelli individuati nei precitati accordi del 22/12/2015 e del 2/10/2018, al fine di prevenire e contrastare eventi criminosi quali furti, atti vandalici e altri danni al patrimonio dell'Ente, nonché al fine di garantire la sicurezza dei propri dipendenti, e precisamente:

- presso il Teatro Galli di recente ricostruzione sito in Piazza Malatesta;
- presso la Biblioteca civica Gambalunga, sita in via Gambalunga, nell'ambito del progetto "La biblioteca aperta. Migliorare e semplificare l'accesso ai servizi bibliotecari". Dal punto di vista tecnico il progetto prevede in particolare la riqualificazione e l'ampliamento dell'impianto tv a circuito chiuso (tvcc) esistente, con la messa in posa di cinque nuove telecamere e la sostituzione di quelle già installate, al fine di tutelare il patrimonio artistico e documentale di elevato valore presente all'interno dei locali della biblioteca;
- presso il Museo di Arte moderna e contemporanea di prossima realizzazione in piazza Cavour n. 8, nei palazzi dell'Arengo e del

Podestà e il cui progetto definitivo è stato approvato con deliberazione di Giunta Comunale del 27 settembre 2018 n. 282;

PRECISATO che nel precedente accordo del 22/12/15 era già stata evidenziata la presenza dell'impianto di videosorveglianza:

- nella zona del foyer del Teatro Galli e pertanto il presente accordo fa riferimento all'ulteriore nuovo impianto riferito alla zona del teatro ricostruita successivamente;
- nel palazzo della Biblioteca civica Gambalunga con riferimento al quale ora si rendono oggetto di accordo ulteriori videocamere da installarsi al piano primo e piano terra del palazzo, ad integrazione del sistema di videosorveglianza già esistente, nonché la riqualificazione del sistema preesistente;

tutto quanto sopra ritenuto e premesso, le parti convengono quanto segue:

Art. 1

Le parti convengono e si danno reciprocamente atto che il Comune intende installare e utilizzare ulteriori sistemi di videosorveglianza negli ambienti meglio illustrati nella scheda allegata al presente accordo, a formarne parte integrante e sostanziale.

Art. 2

Le parti convengono che l'installazione e l'utilizzazione degli impianti di videosorveglianza di cui all'articolo precedente siano finalizzati esclusivamente alla prevenzione ed al contrasto di possibili eventi criminosi, quali furti, atti vandalici e altri danni al patrimonio dell'Ente e siano altresì funzionali a garantire la sicurezza dei dipendenti del Comune di Rimini, restando esclusa ogni altra finalità, diretta o indiretta, di controllo a distanza dell'attività lavorativa dei dipendenti.

Le parti si danno reciprocamente atto che le telecamere sono posizionate solo in aree ed ambienti in cui effettivamente esiste un rischio concreto e non altrimenti controllabile di danni al patrimonio dell'ente e per la sicurezza dei dipendenti, in modo da riprendere unicamente le zone specificatamente individuate. A ciò consegue che le immagini che verranno registrate saranno limitate ai soggetti che in quel momento transitano nell'area ripresa dalle telecamere.

Art. 3

L'installazione dei nuovi impianti audiovisivi e la loro utilizzazione, nonché quella dei restanti impianti, avverrà nel rispetto del "Provvedimento in materia di videosorveglianza", emanato in data 8 Aprile 2010 dal Garante della Privacy, del regolamento generale UE sulla protezione dei dati n. 679/2016 e del D.Lgs. 196 del 30 giugno 2003 come modificato dal decreto legislativo 10 agosto 2018, n. 101 e dalle successive specifiche direttive e norme che interverranno sulla materia.

Art. 4

Per quanto non espressamente dichiarato col presente accordo rimangono in vigore le condizioni indicate nell'accordo 22 dicembre 2015 e nella successiva integrazione del 2 ottobre 2018.

Letto confermato e sottoscritto.

Rimini, 15 novembre 2018

Delegazione trattante di parte datoriale – il presidente f.f.

Dirigente competente in materia di organizzazione e gestione del personale
(Alessandro Bellini) F.to A. Bellini

Delegazione trattante di parte sindacale

R.S.U. F.to S. Balducci

R.S.U. F.to D. Nanni

R.S.U. F.to A. Bianchi

R.S.U. F.to F. Brandi

R.S.U. F.to R. Scipioni

R.S.U. F.to L. Morigi

R.S.U. F.to M. Rizzo

R.S.U. F.to L. Ferri
R.S.U. F.to R. Del Bianco
R.S.U. F.to L. Ricciato
R.S.U. F.to A. Villani
R.S.U. F.to D. Della Marchina
R.S.U. F.to R. Piscaglia
R.S.U. F.to P. Grandicelli
R.S.U. F.to C. Vitali
R.S.U. (_____) _____
R.S.U. (_____) _____

R.S.A. (Anna Errico) F.to A. Errico



(Organizzazioni Sindacali territoriali firmatarie del CCNL)

CGIL F. P. F.to O. Giacomini
CISL F. P. F.to G. Bernardi
UIL F.P.L. F.to A. Bianchi
C.S.A . F.to E.L. Voce
DIREL-CONFEDIR (_____) _____
FP CIDA (_____) _____



ALLEGATO ALL' ACCORDO SULLA VIDEOSORVEGLIANZA

LUOGO	COMPONENTI	ZONA DI POSIZIONAMENTO
Teatro Amintore Galli (Piazza Malatesta)	<ul style="list-style-type: none"> - 41 telecamere interne fisse Dinion DayNightsense con sensore CCD da 1/3 pollici, risoluzione 540TVL, alimentazione 230Vac - 8 telecamere esterne Bullet Day/Night DSP W5 770 TVL IP 66 - l'impianto sarà provvisto di sistema di registrazione programmabile 	<ul style="list-style-type: none"> - 39 telecamere interne sono poste in prossimità degli accessi tra Foyer e teatro a livello platea, I, II, III Ordine e Loggione, nel percorso di collegamento tra sala musica e sala balletto e nei vani scale della torre scenica ad uso degli artisti e dei macchinisti da livello -1 a livello +17.58 - 2 telecamere della zona archeologica sono distribuite nelle varie salette multimediali; - 8 telecamere esterne sono posizionate in alto sulle pareti dell'immobile e puntate sulle uscite laterali e posteriori del teatro
Biblioteca civica Gambalunga (Via Gambalunga)	<ul style="list-style-type: none"> - 6 telecamere interne dome mod. TD-7525AM2 - l'impianto sarà provvisto di sistema di registrazione programmabile (modello TD2716TE-C) - postazione remota dotata di pc con software per la visualizzazione delle immagini in tempo reale e monitor <p>Si precisa che le telecamere attualmente installate e già comprese nell'accordo del 22 dicembre 2015, saranno sostituite con telecamere aventi caratteristiche equivalenti a quelle nuove e saranno installate negli stessi punti in cui si trovano attualmente</p>	<ul style="list-style-type: none"> - 5 telecamere piano primo - 1 telecamera piano terra - monitor nel locale "portineria" al piano terra le cui immagini in tempo reale saranno visualizzate dal personale addetto alla portineria
Museo di Arte moderna e contemporanea (Piazza Cavour, presso Palazzo dell'Arengo e Palazzo del Podestà)	<ul style="list-style-type: none"> - 18 telecamere dome TVD 5306; - videoregistratore con capacità di 8TB con qualità di registrazione di 25 Frame al secondo 	<ul style="list-style-type: none"> - Palazzo dell'Arengo: ingressi piano primo e sala del piano sottotetto; - Palazzo del Podestà: stanze a piano terra e ingresso; stanze piano primo e ingresso - Videoregistratore collocato al piano terra nel locale quadri elettrici posto tra il podestà e la biglietteria. <p>Si precisa che l'ubicazione degli impianti qui elencati fa riferimento al progetto definitivo approvato con D.G. 282 del 27/9/18</p>


Segue dettaglio planimetria degli edifici con indicato il posizionamento degli apparati

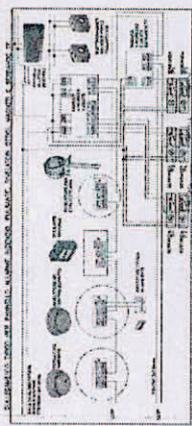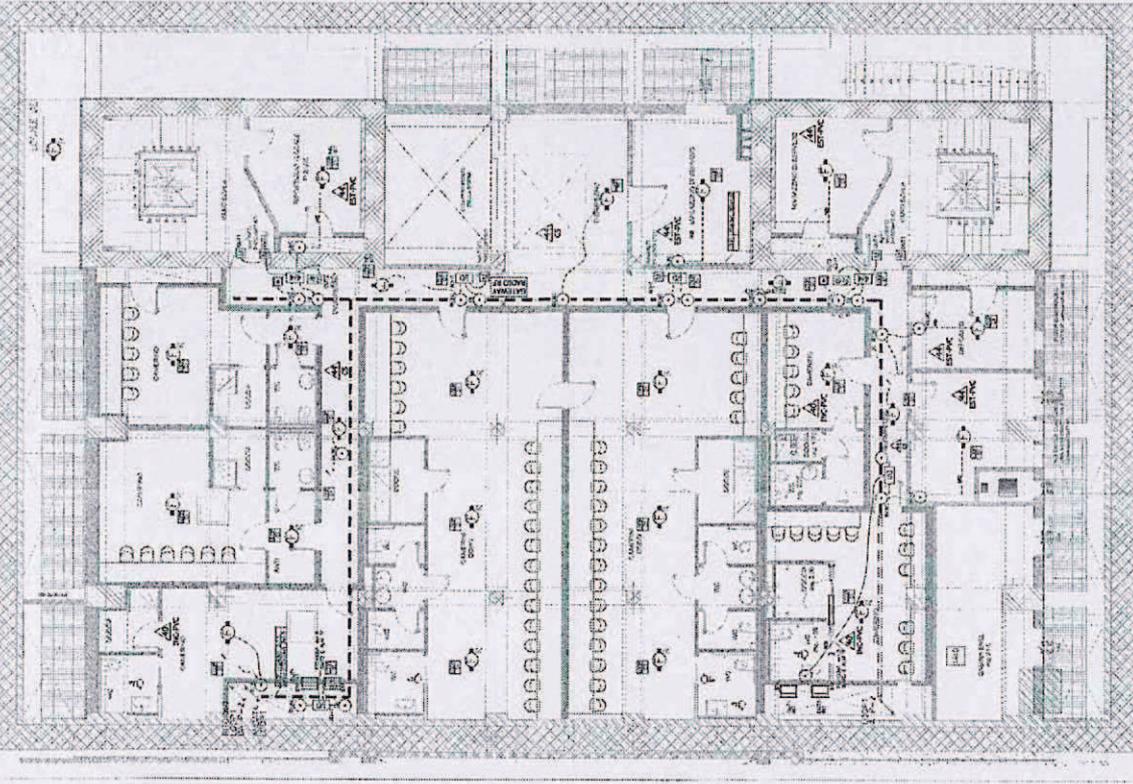

RIVELAZIONE INCENDIO

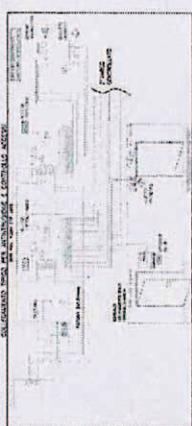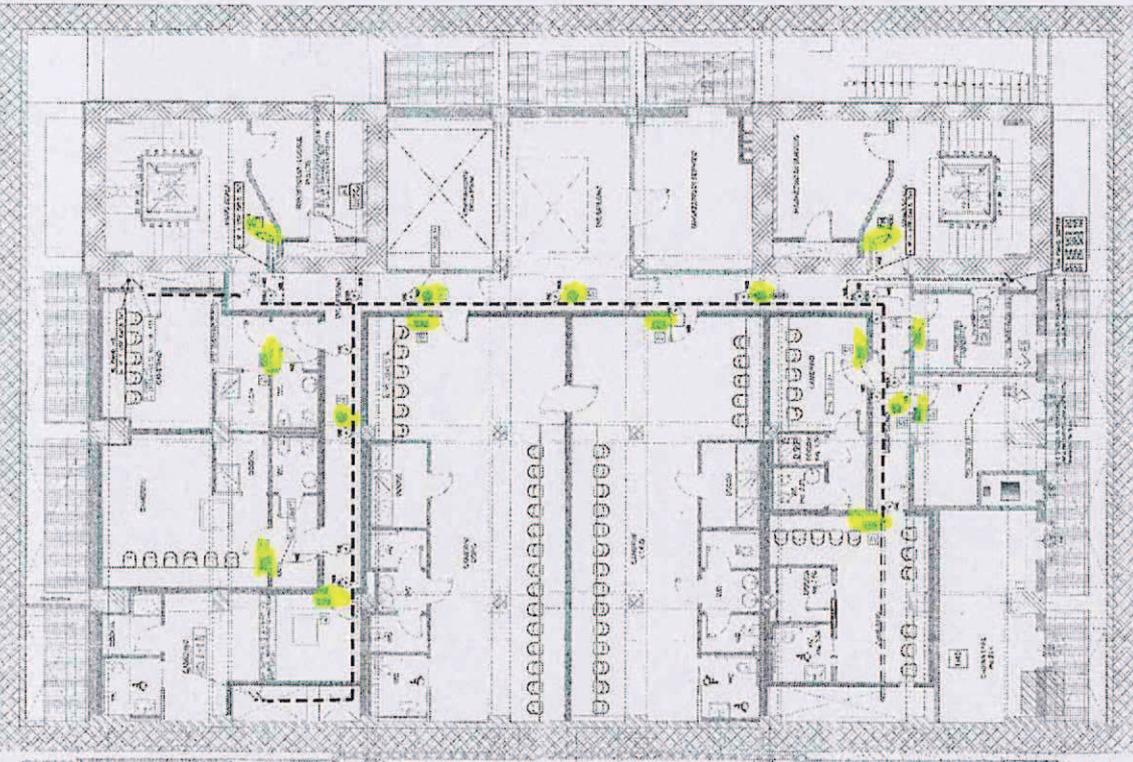

DIFFUSIONE SONORA EVAC. ANTINTRUSIONE, TVCC

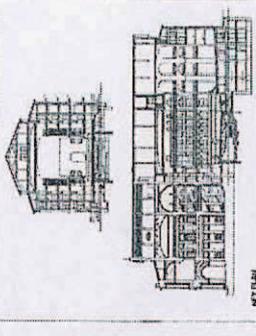

ALLEGATO TECNICO


COOP SOA

cimb

COMUNE DI RIMINI

RICOSTRUZIONE DEL TEATRO DI RIMINI


AMBITORE GALLI

AS-BUILT

TEATRO
GALLI

PIANTA PIANO TERRA


scala 1:300

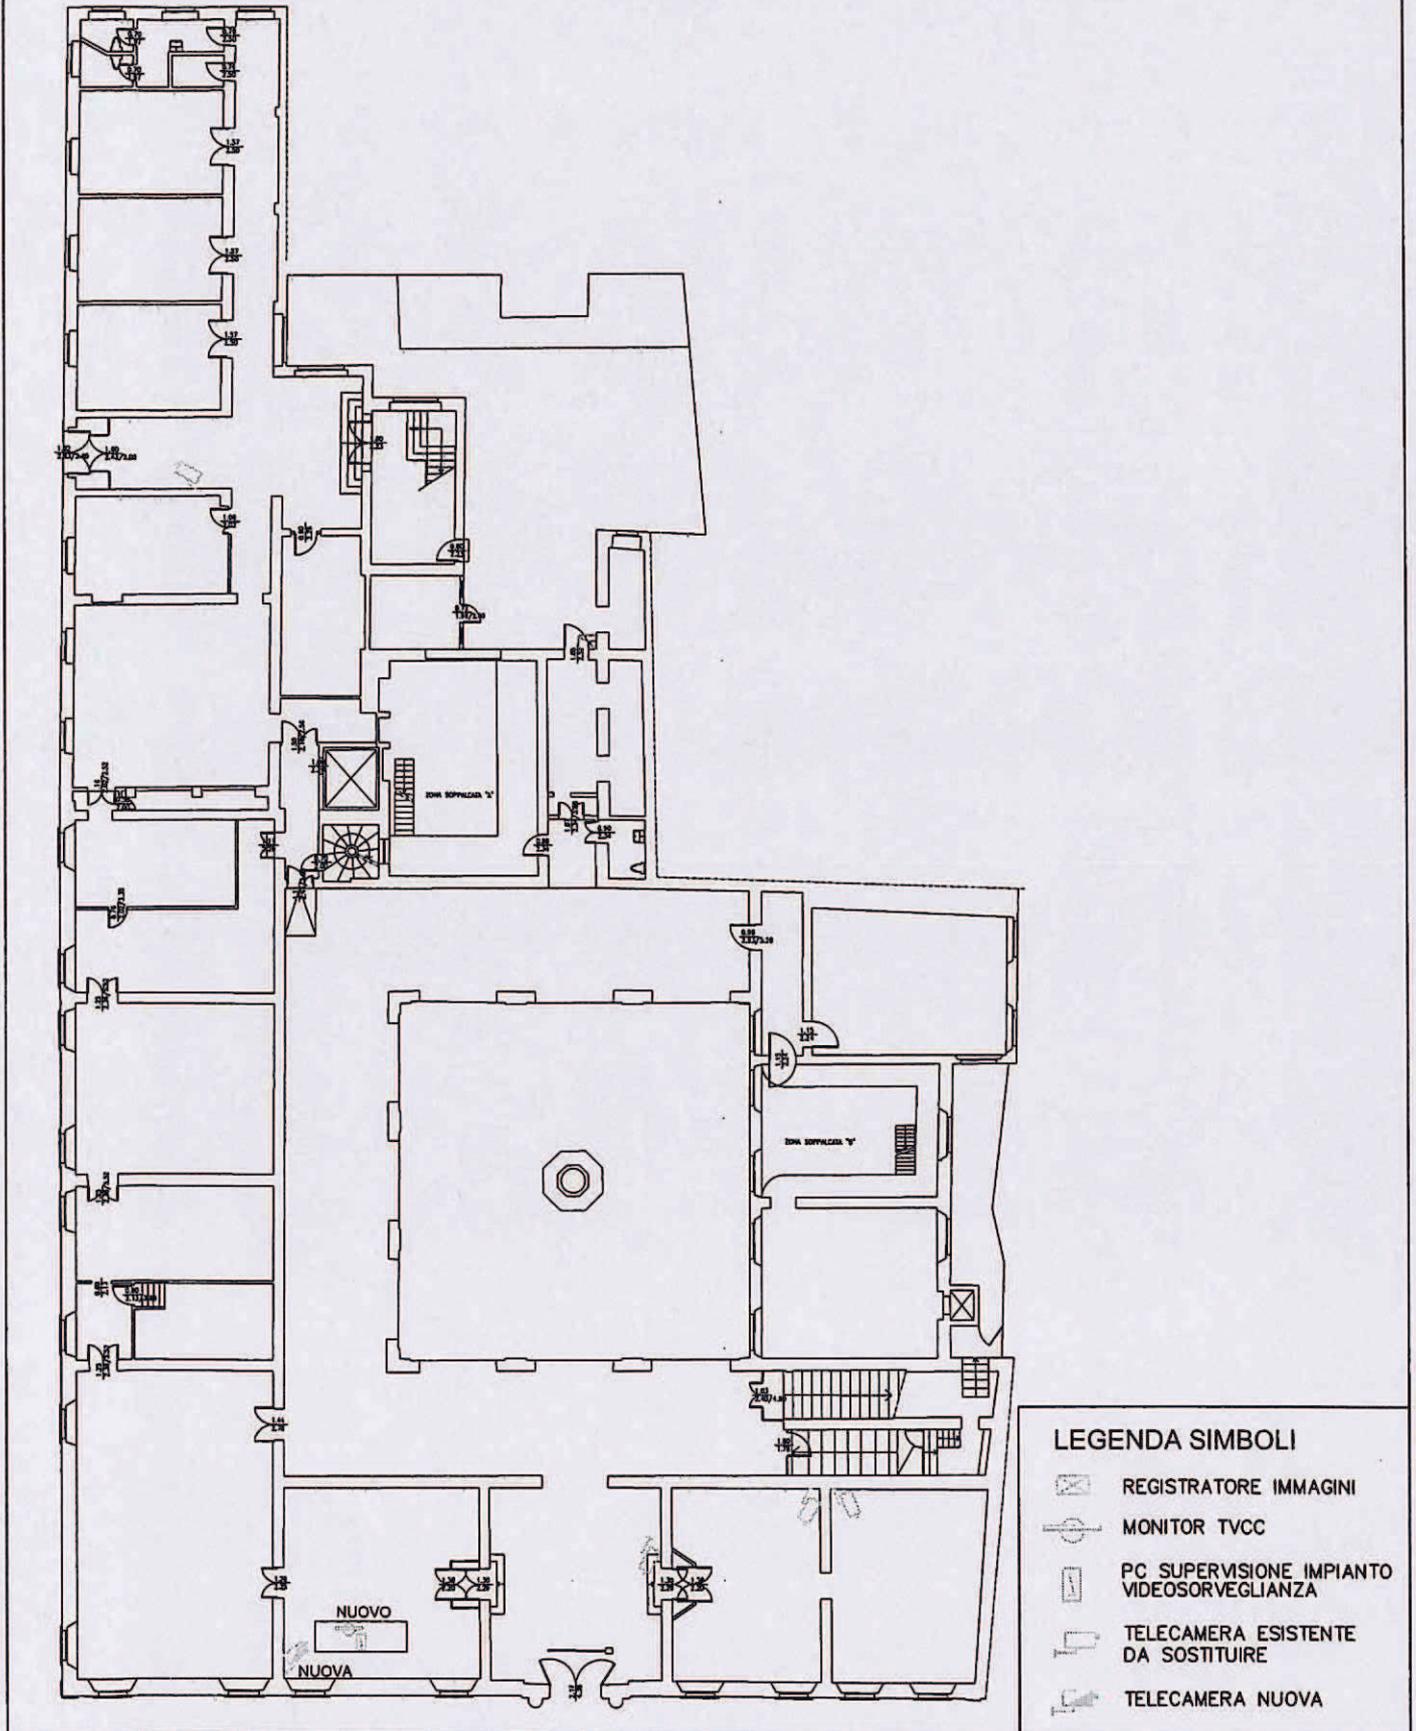

- LEGENDA SIMBOLI**
-  REGISTRATORE IMMAGINI
 -  MONITOR TVCC
 -  PC SUPERVISIONE IMPIANTO VIDEOSORVEGLIANZA
 -  TELECAMERA ESISTENTE DA SOSTITUIRE
 -  TELECAMERA NUOVA

PIANTA PIANO PRIMO

scala 1:300

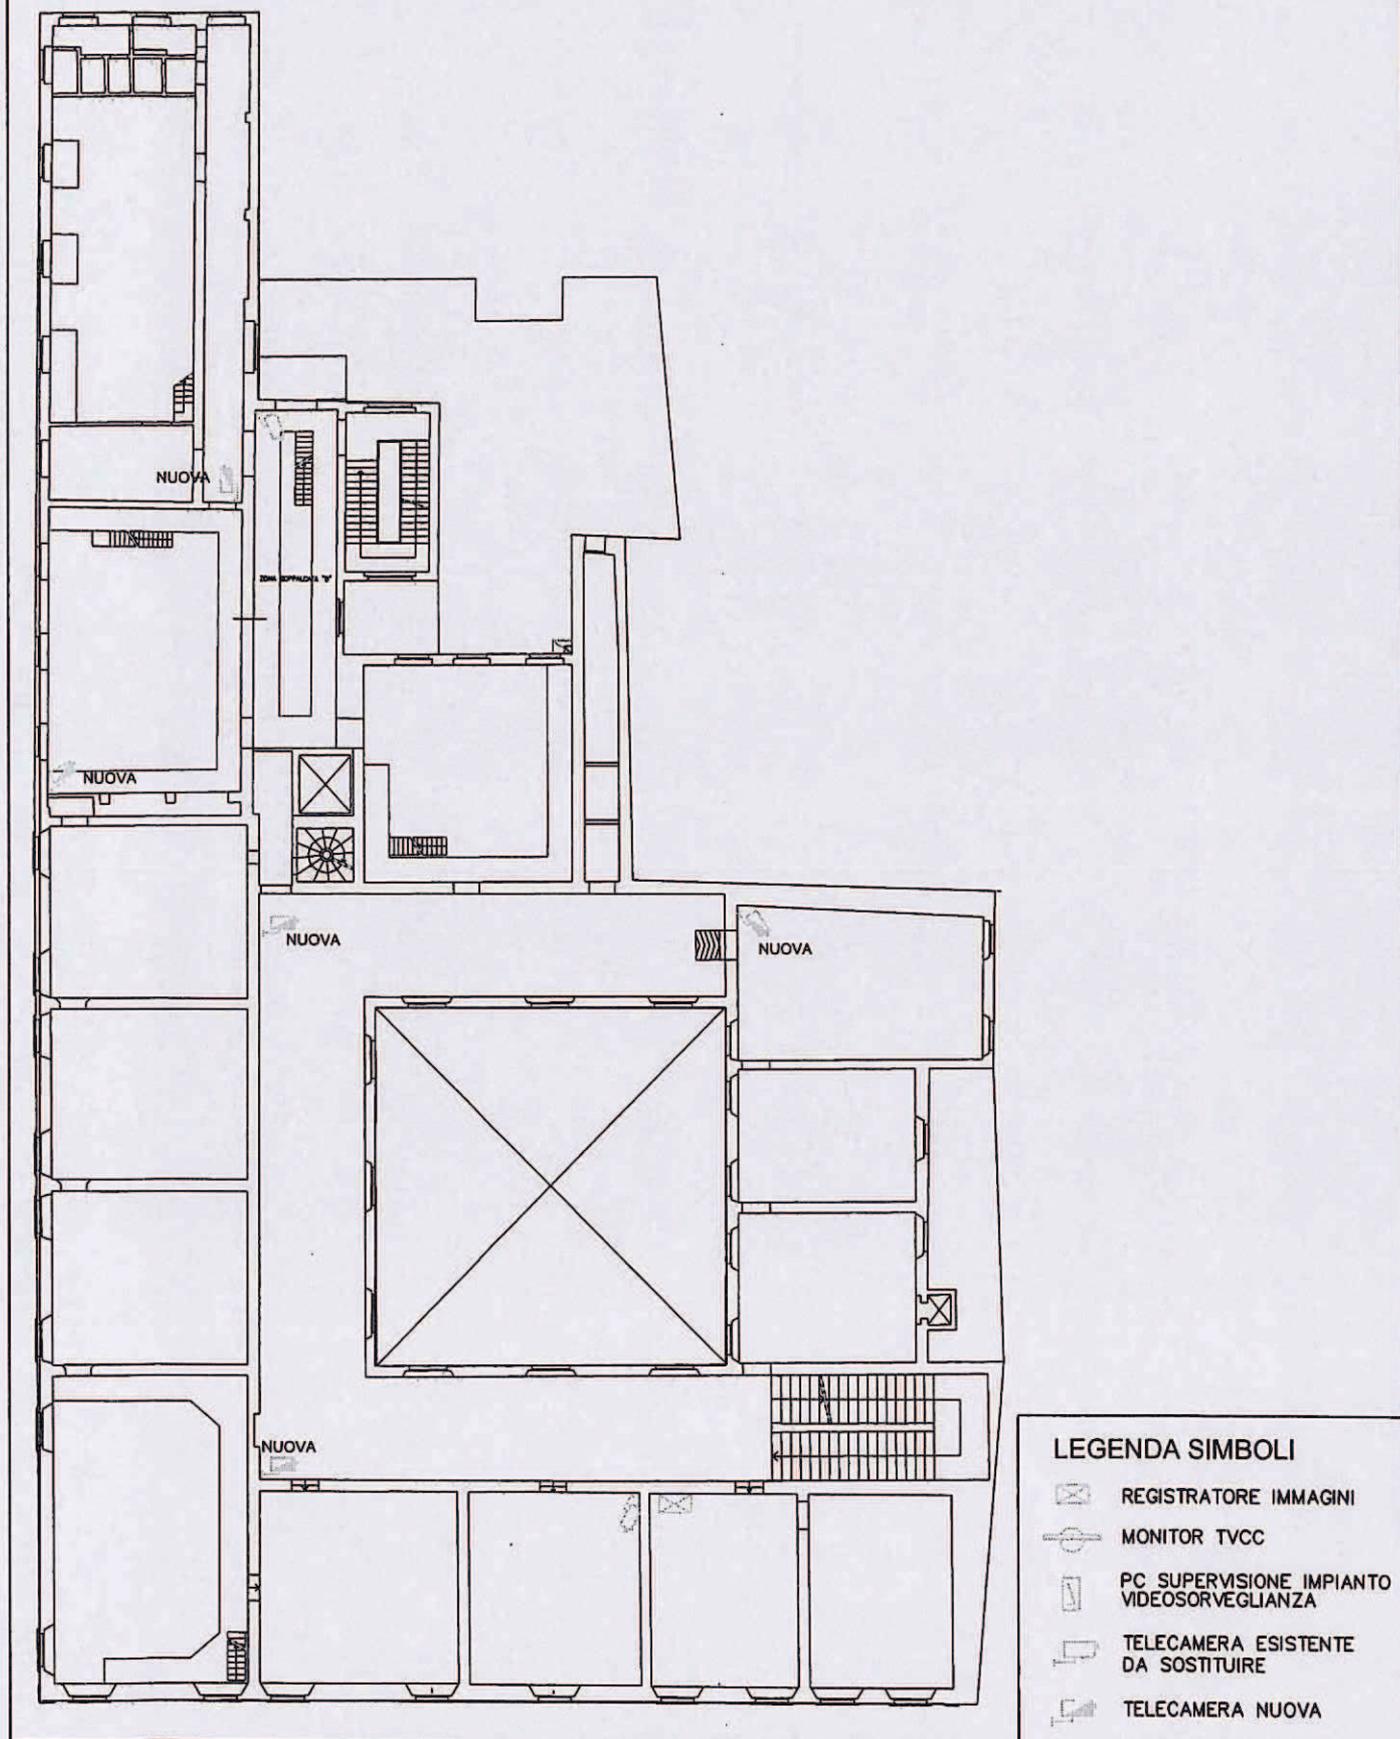


LEGENDA SIMBOLI

-  REGISTRATORE IMMAGINI
-  MONITOR TVCC
-  PC SUPERVISIONE IMPIANTO VIDEOSORVEGLIANZA
-  TELECAMERA ESISTENTE DA SOSTITUIRE
-  TELECAMERA NUOVA

PIANTA PIANO SECONDO

scala 1:300

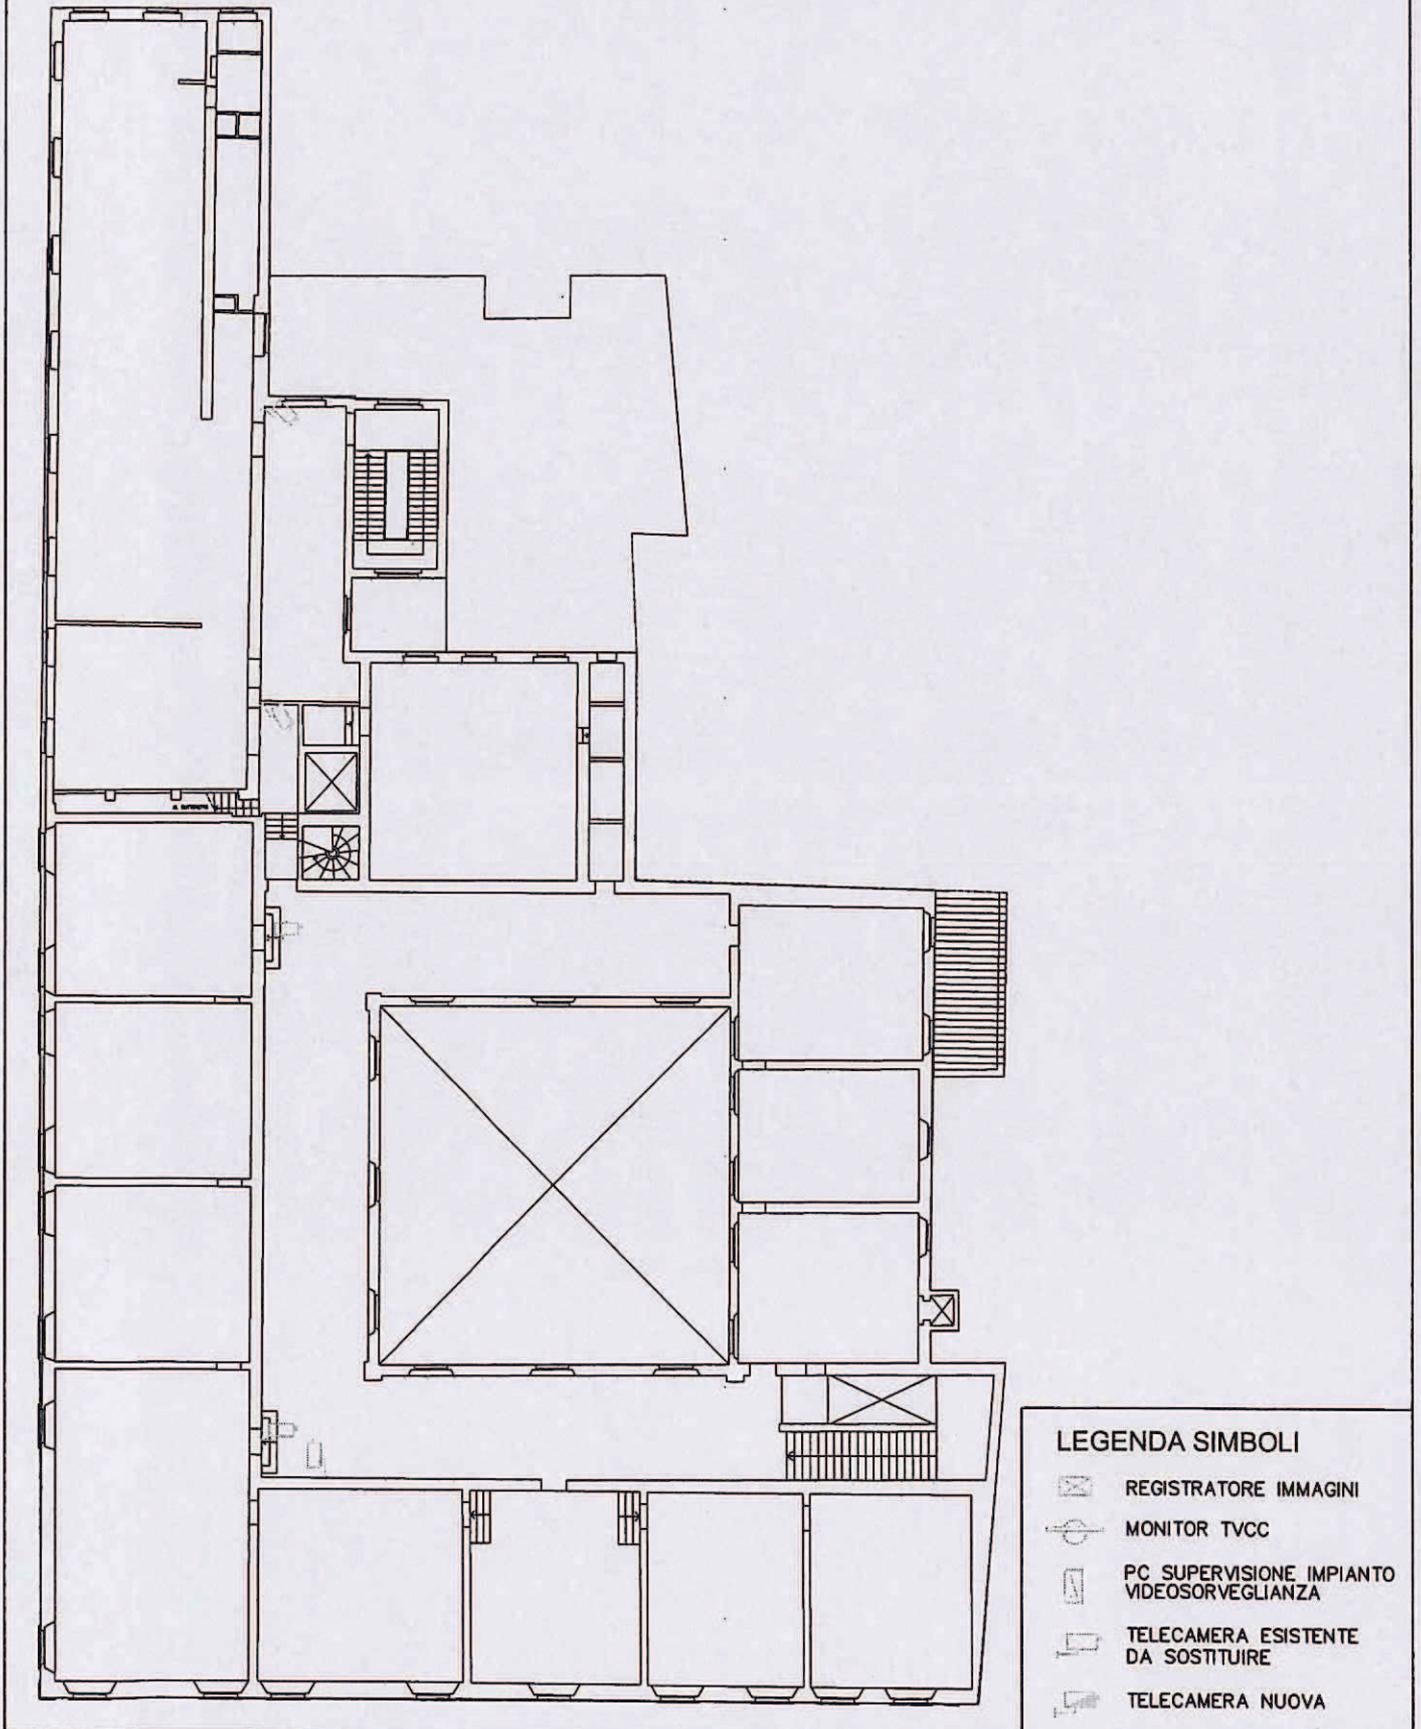

LEGENDA SIMBOLI

-  REGISTRATORE IMMAGINI
-  MONITOR TVCC
-  PC SUPERVISIONE IMPIANTO VIDEOSORVEGLIANZA
-  TELECAMERA ESISTENTE DA SOSTITUIRE
-  TELECAMERA NUOVA

